


# Untergeschoss M. 1:100

mit Stall und Keller

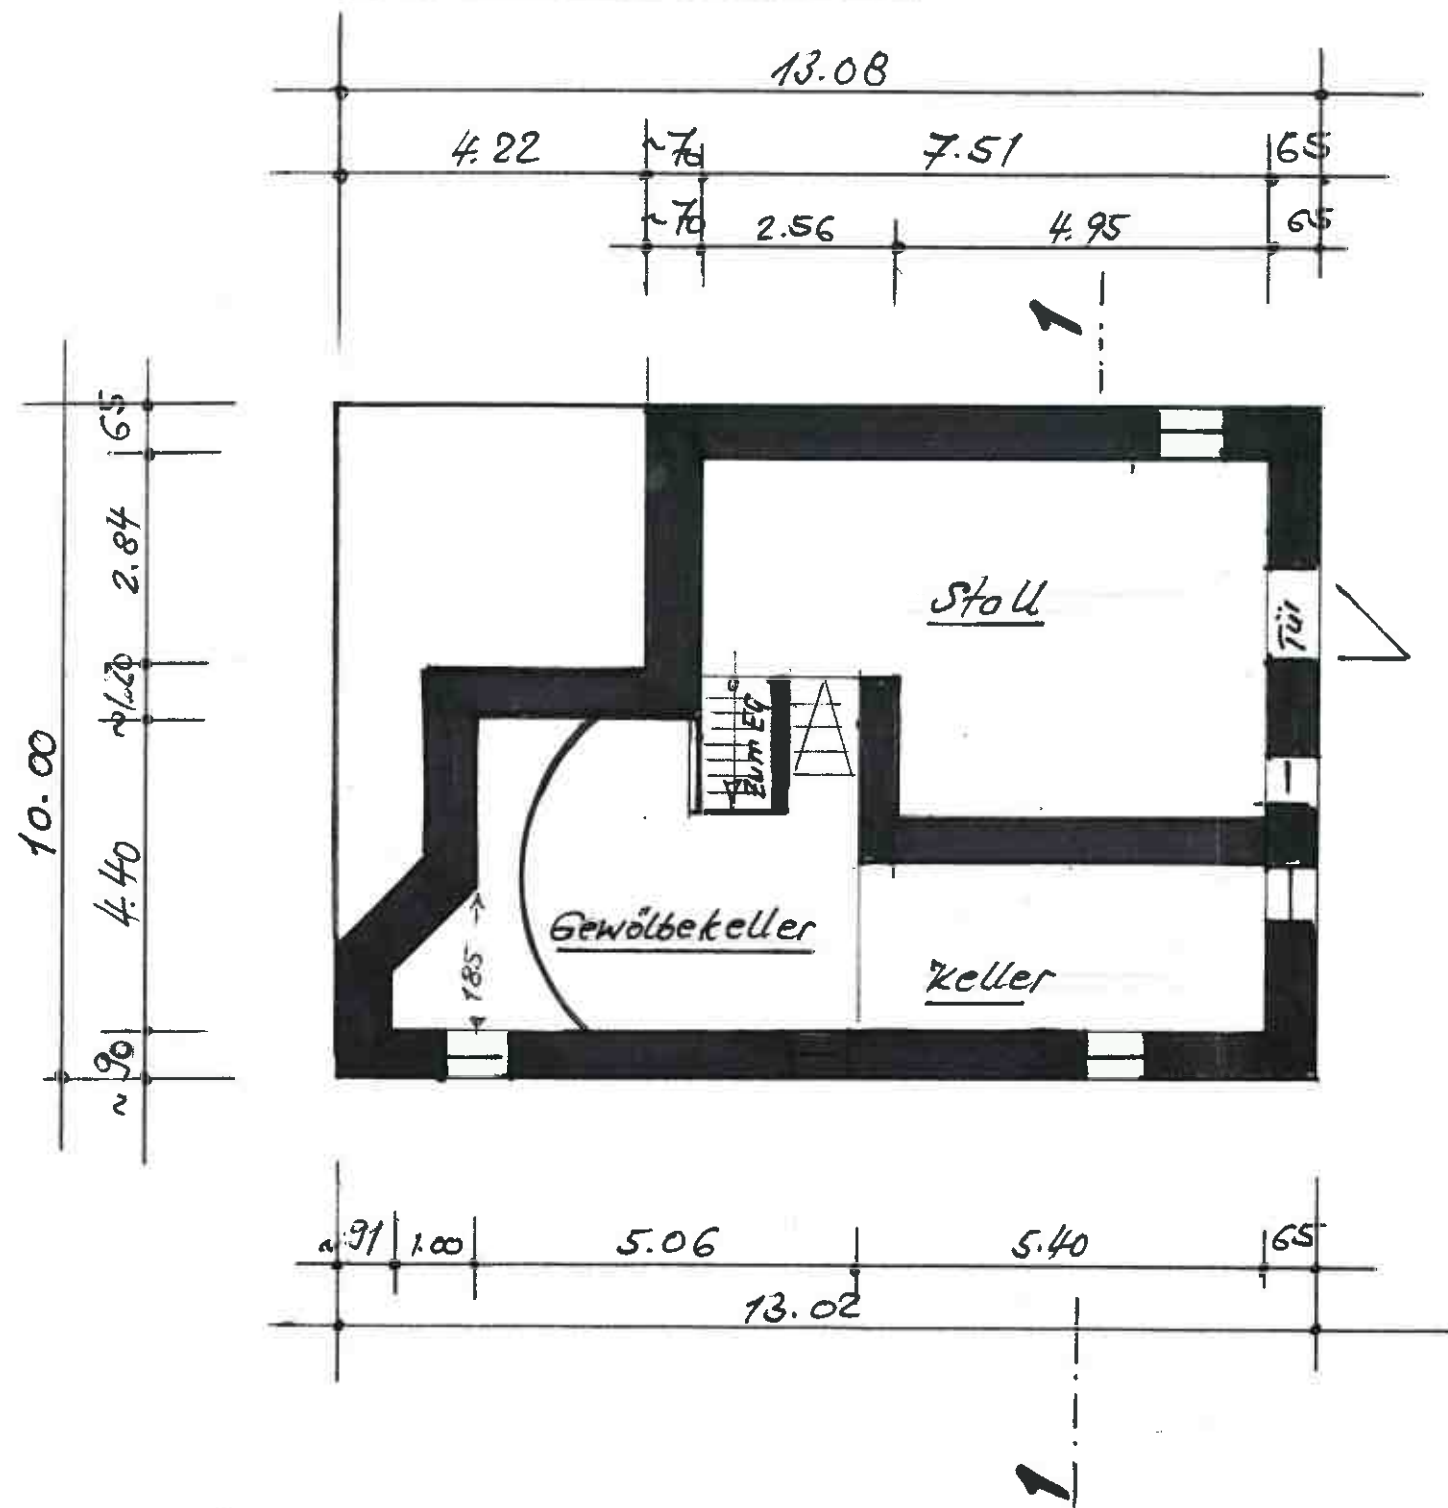

## BESTANDSPLAN

Objekt:  
Wohnhaus mit Mansarddach

Bauort:  
Gemarkung Schillingstadt  
Langestraße 44  
Flurstück Nr. 10

Eigentümer und Bauherr:  
Gemeinde Ahorn  
Schloss-Str. 24  
74744 Ahorn - Eubigheim

Bauteil: Maßstab 1:100

Untergeschoss

Ahorn, den 11.02.2018

Unterschrift - Bauherr:

Entwurfsverfasser:  
Artur Stauch, Dipl.-Ing. (FH)  
Heuweg 19  
74744 Ahorn - Schillingstadt

Ahorn, den 11.02.2018

Unterschrift:


*Artur Stauch*

Plan- Nr. ....1.....





# Obergeschoss M. 1:100

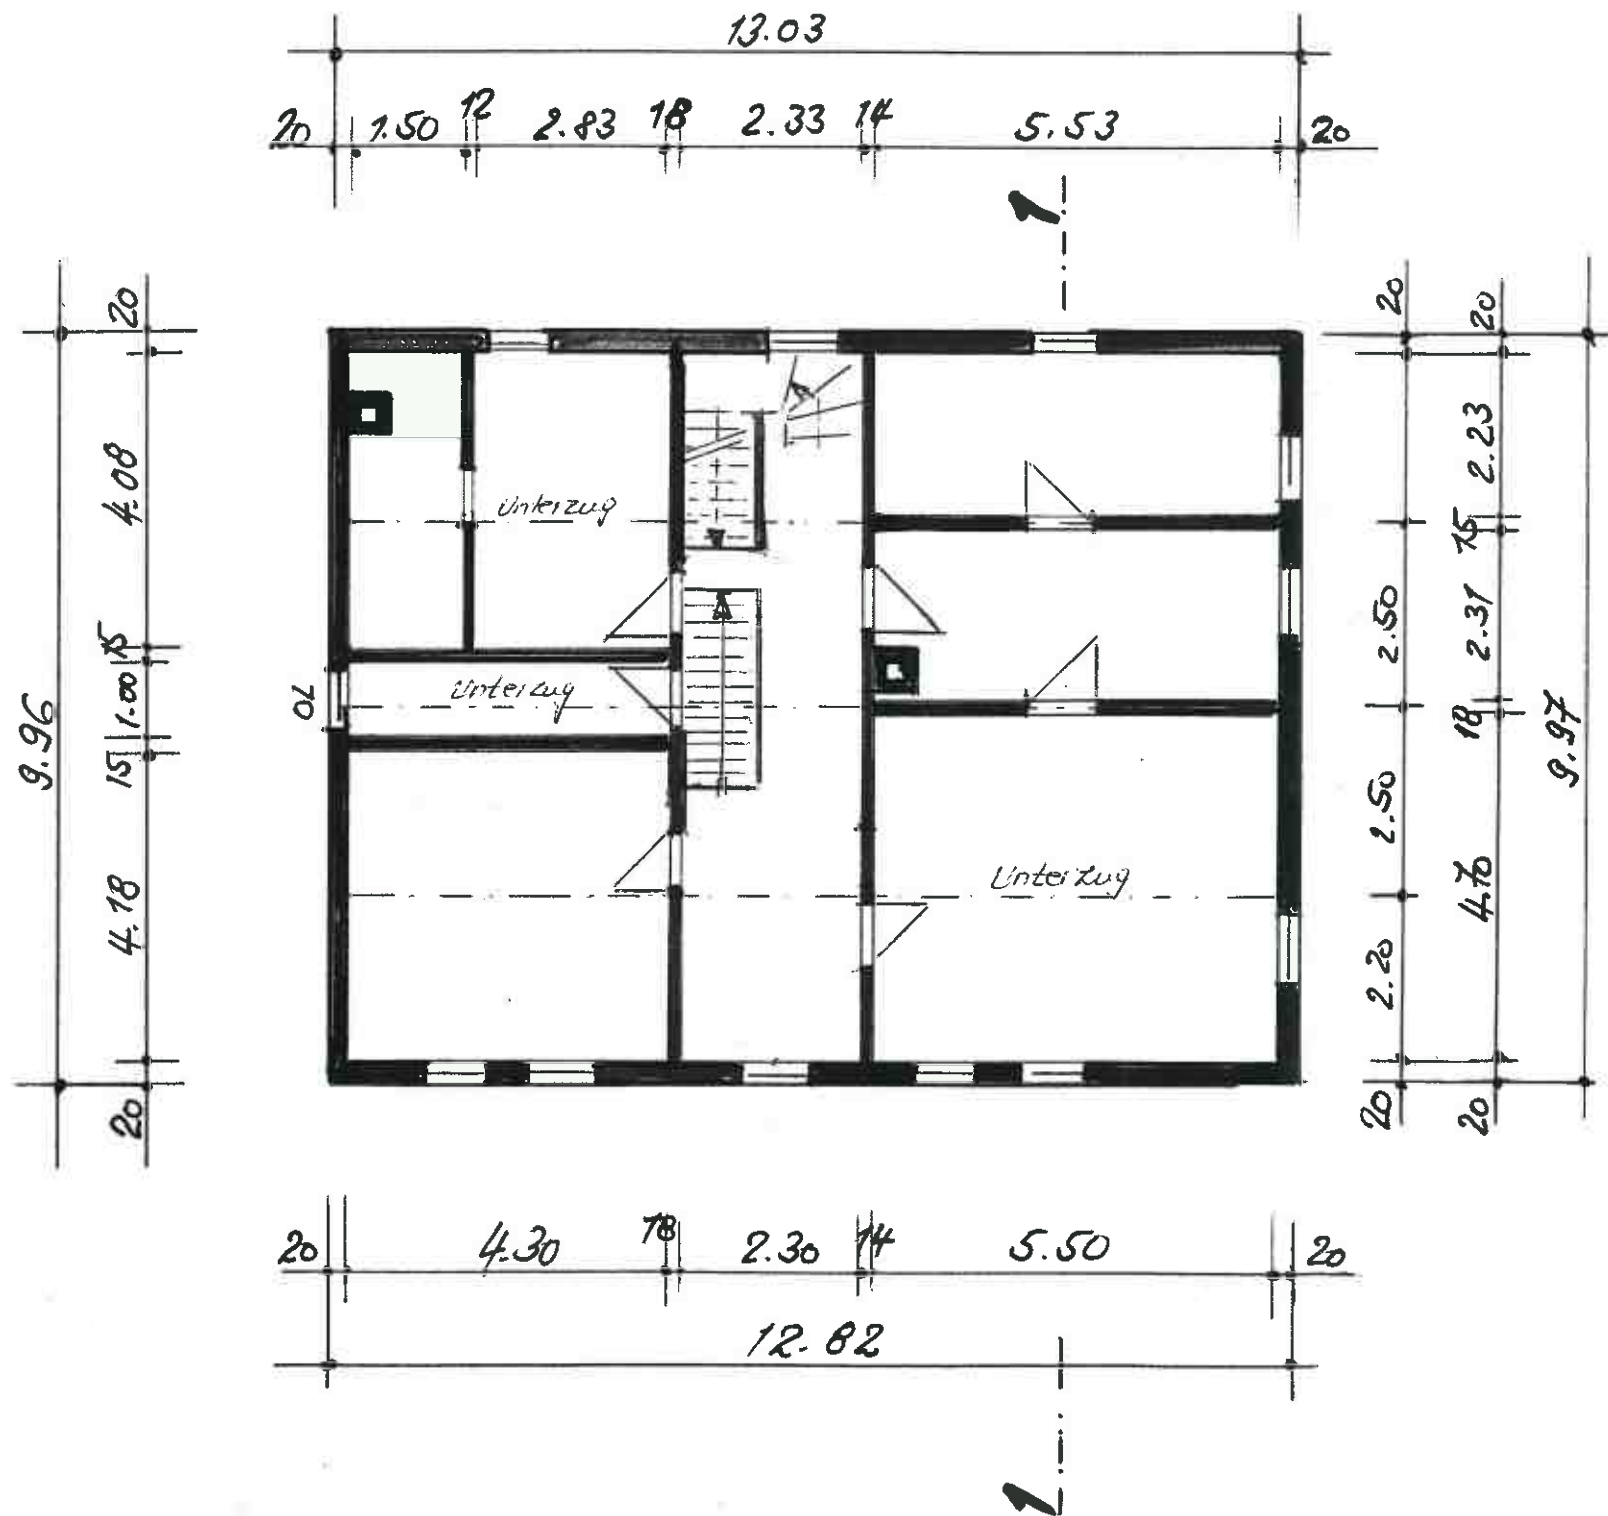

## BESTANDSPLAN

Objekt:  
Wohnhaus mit Mansarddach

Bauort:  
Gemarkung Schillingstadt  
Langestraße 44  
Flurstück Nr. 10

Eigentümer und Bauherr:  
Gemeinde Ahorn  
Schloss-Str. 24  
74744 Ahorn - Eubigheim

Bauteil: Maßstab 1:100

Obergeschoss

Ahorn, den 11.02.2018

Unterschrift - Bauherr:

Entwurfsverfasser:  
Artur Stauch, Dipl.-Ing. (FH)  
Heuweg 19  
74744 Ahorn - Schillingstadt

Ahorn, den 11.02.2018

Unterschrift:


*Artur Stauch*

Plan- Nr. .... **3** .....



# Mansardgeschoss M. 1:100

nicht ausgebaut

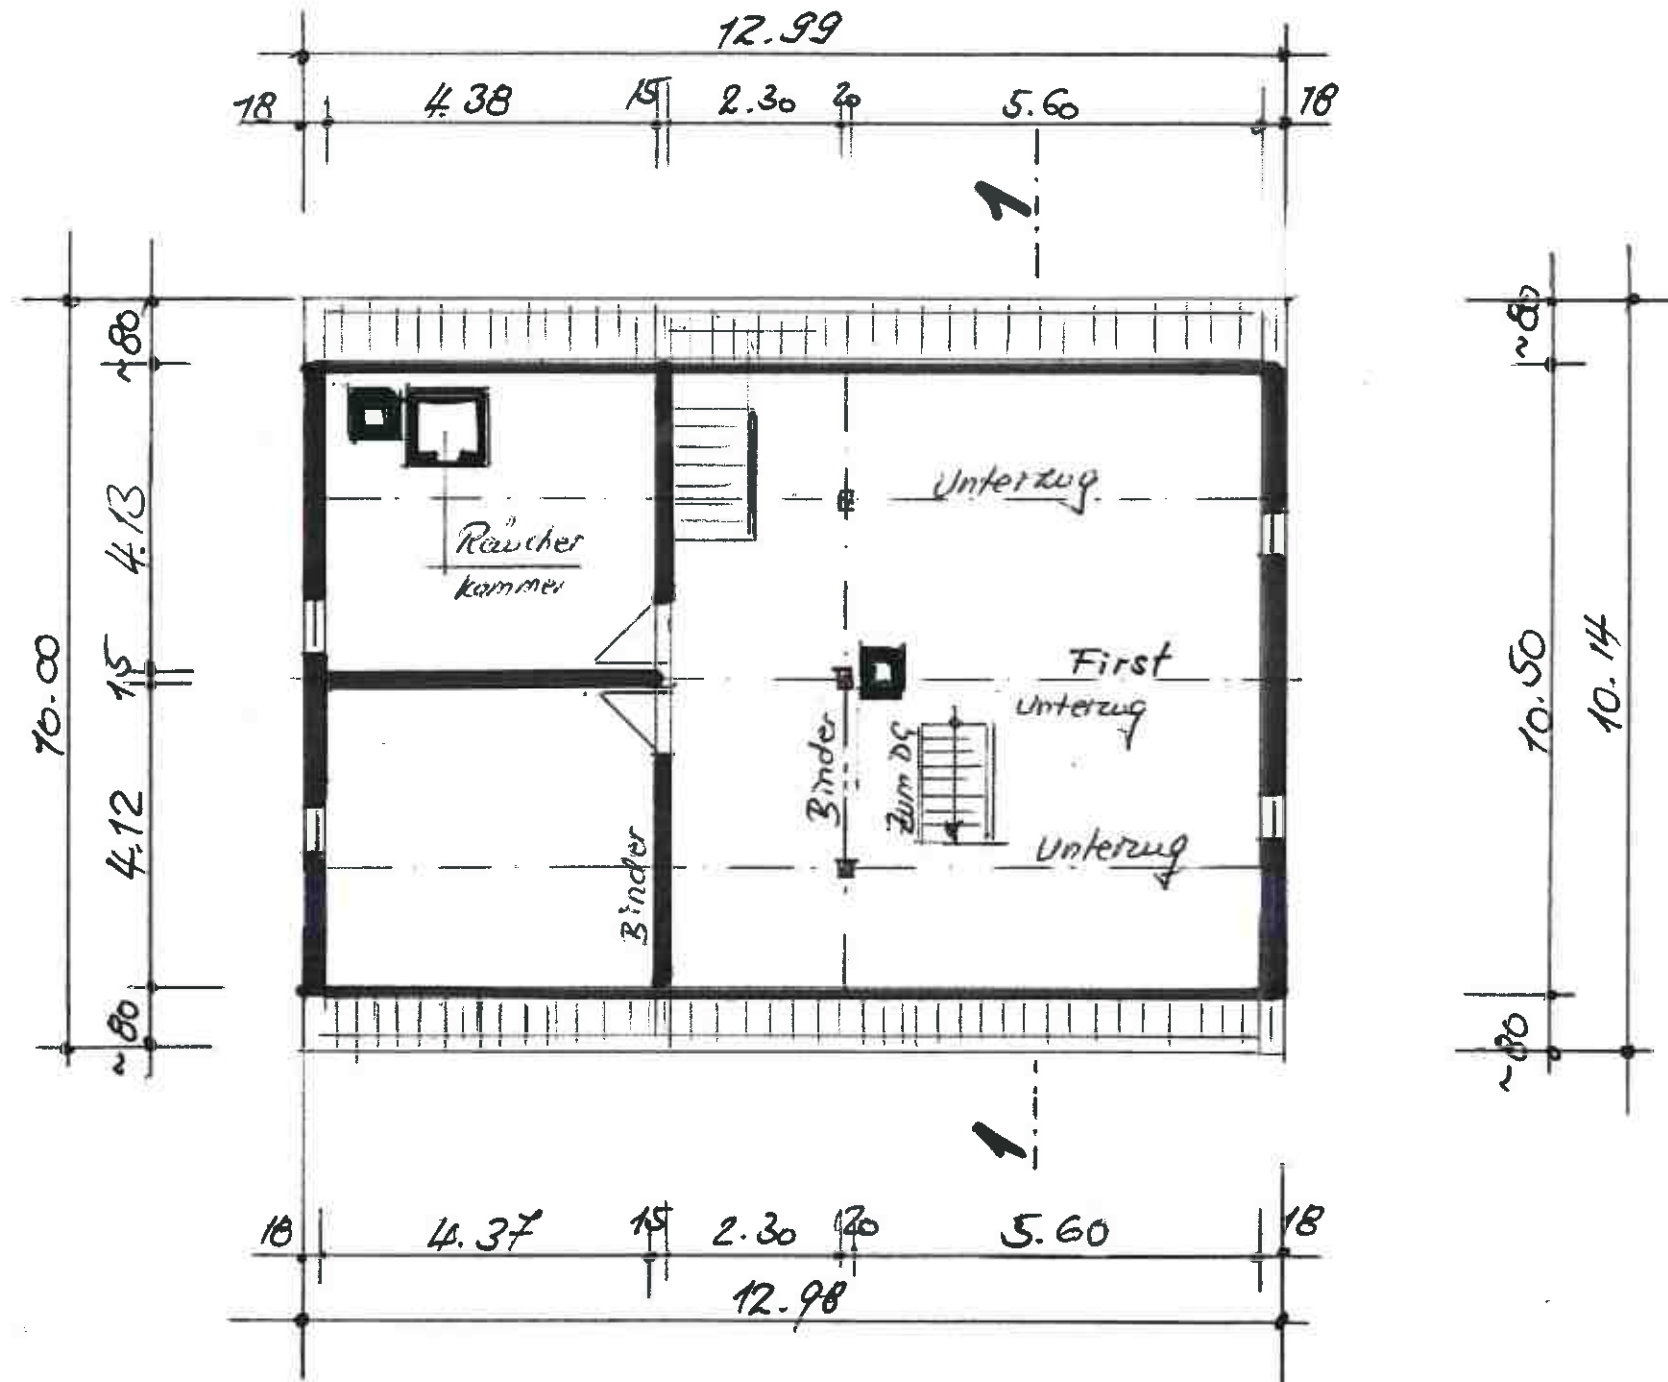

## BESTANDSPLAN

Objekt:  
**Wohnhaus mit Mansarddach**

Bauort:  
**Gemarkung Schillingstadt  
Langstraße 44  
Flurstück Nr. 10**

Eigentümer und Bauherr:  
**Gemeinde Ahorn  
Schloss-Str. 24  
74744 Ahorn - Eubigheim**

Bauteil: Maßstab 1:100

Mansardgeschoss

Ahorn, den 11.02.2018

Unterschrift - Bauherr:

Entwurfsverfasser:  
**Artur Stauch, Dipl.-Ing. (FH)  
Heuweg 19  
74744 Ahorn - Schillingstadt**

Ahorn, den 11.02.2018


Unterschrift:

*A. Stauch*

Plan- Nr. 4



# Gebäude schritt: 1-1 M. 1:100

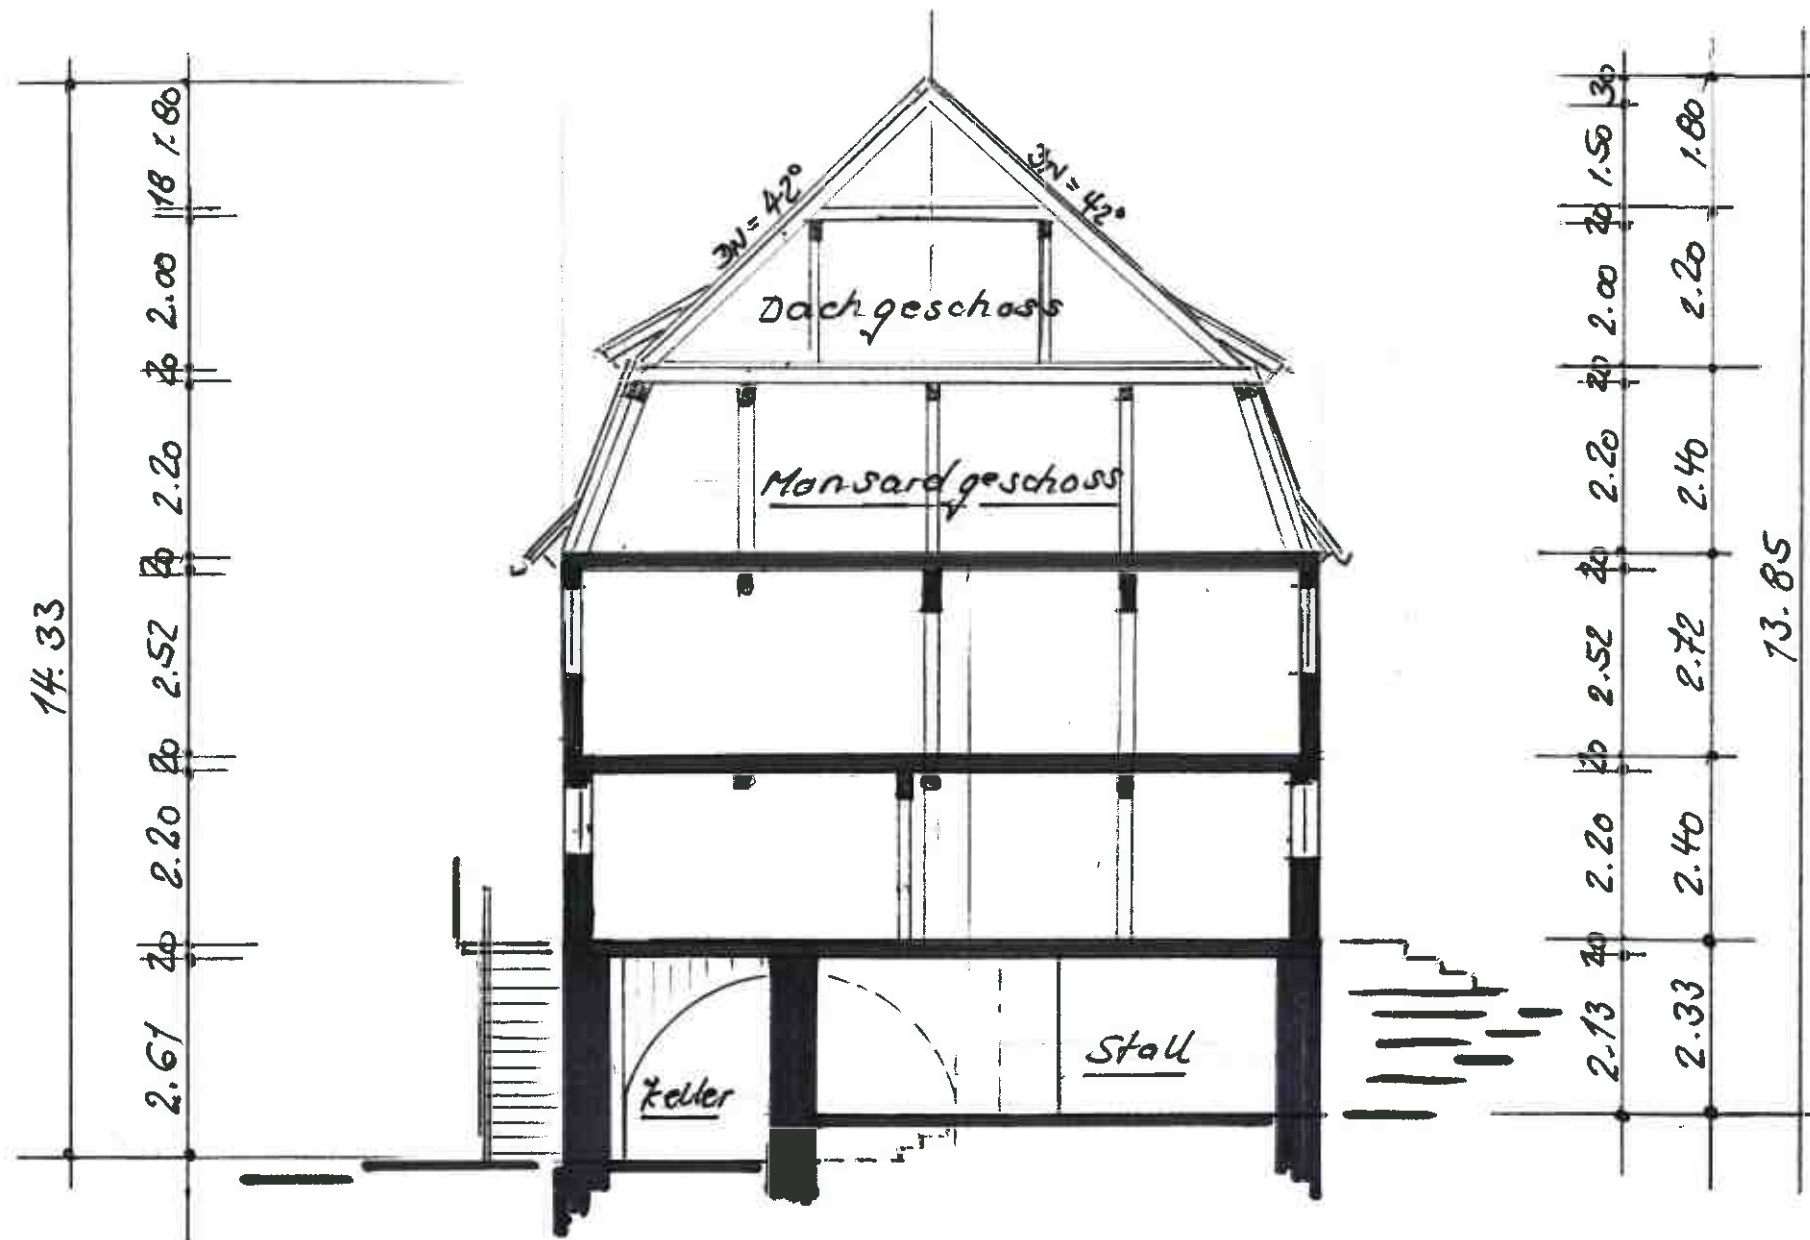

## BESTANDSPLAN

Objekt:  
**Wohnhaus mit Mansarddach**

Bauort:  
**Gemarkung Schillingstadt  
Langestraße 44  
Flurstück Nr. 10**

Eigentümer und Bauherr:  
**Gemeinde Ahorn  
Schloss-Str. 24  
74744 Ahorn - Eubigheim**

Bauteil: Maßstab 1:100

Gebäude schritt: 1-1

Ahorn, den 11.02.2018

Unterschrift - Bauherr:

Entwurfsverfasser:  
**Artur Stauch, Dipl.-Ing. (FH)  
Heuweg 19  
74744 Ahorn - Schillingstadt**

Ahorn, den 11.02.2018

Unterschrift:

*Artur Stauch*

Plan- Nr. ....**5**.....

