


Legende Planung

- vorh. Entwässerungsgraben reprofilieren
- - - Planfeststellungsgrenze
- Bahngrundstücksgrenze
- BE-Fläche/ Baustellenzufahrt

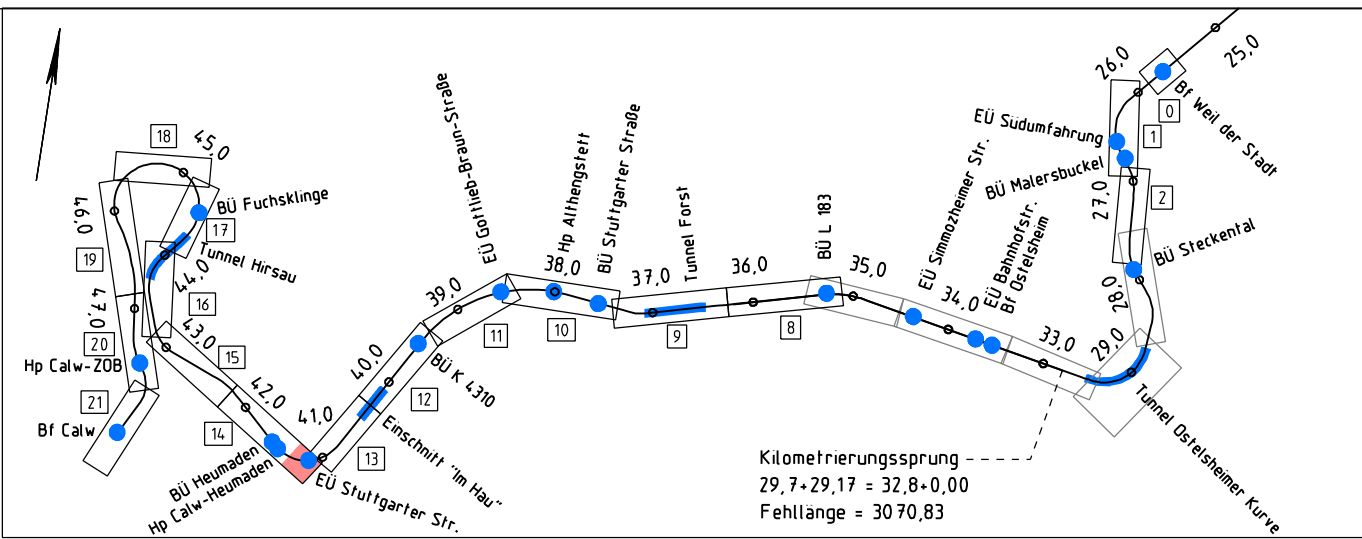

Erläuterungsblatt zum Deckblatt

Genehmigungsplanung

Index	Änderungen	Datum	Name
a	gemäß Schreiben vom 16.03.2017	09.07.2018	Re/HS

bearbeitet im Auftrag:



Landratsamt Calw  
Abteilung S-Bahn und ÖPNV  
Vogteistraße 42 - 46  
75365 Calw  
~~29.01.2016~~ 09.07.2018  
Datum

Unterschrift *J. Pir*

Planersteller:



Mailänder Consult GmbH  
Mathysstraße 13 • 76133 Karlsruhe  
T 0721 93280-0 • F 0721 93280-10

~~29.01.2016~~ 09.07.2018  
Datum

Unterschrift *in.g*

	Datum:	Name:
bearbeitet:	07/2015	Bu
gezeichnet:	07/2015	Bu
geprüft:	29.01.2016	Re

Projekt:

Wiederinbetriebnahme der Strecke Weil der Stadt – Calw

Planbezeichnung:

Lageplan  
km 41,0+50 bis km 42,2+13

Maßstab:

1:1000

Blattnummer:

14.1

Erläuterung zu

Anlage: 4.1.3a