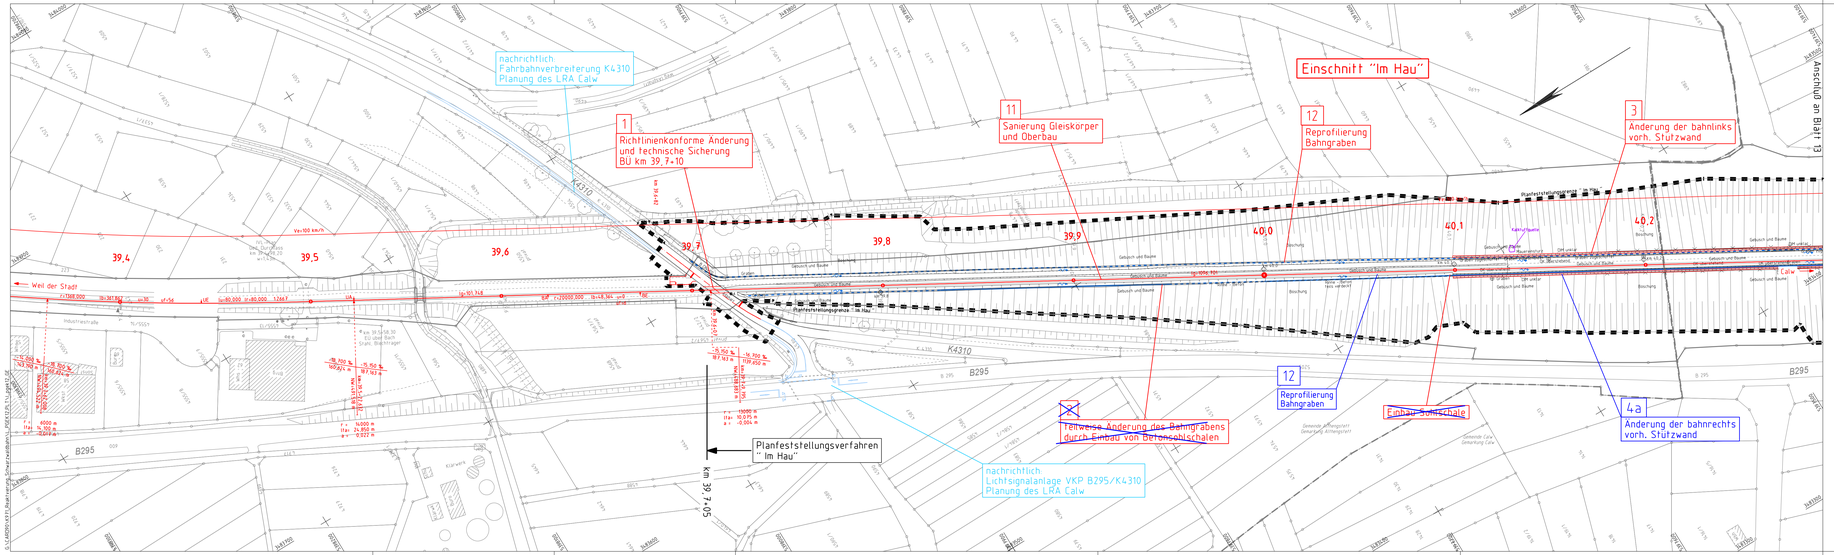

Legende Planung

- vorh. Entwässerungsgraben reprofilieren
- Planfeststellungsgrenze
- Bahngrundstücksgrenze

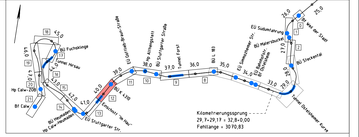

Erläuterungsblatt zum Deckblatt

Genehmigungsplanung

Index	Änderungen	Datum	Name
a	Betonsohlschalen entfallen, Übernetzung Stützwand bahnrechts	09.07.2018	Re/HS

bearbeitet im Auftrag

LANDKREIS CALW

Landratsamt Calw
Abteilung S-Bahn und ÖPNV
Vogteistraße 42 - 46
75365 Calw

~~29.01.2016~~ 09.07.2018
Datum

Unterschrift

Planersteller

Mailänder Consult

Mailänder Consult GmbH
Marktstraße 19 • 76133 Karlsruhe
t. 0721 91086-0 • f. 0721 91086-10

~~29.01.2016~~ 09.07.2018
Datum

Unterschrift

	Datum	Name
bearbeitet:	07/2015	Bu
gezeichnet:	07/2015	Bu
geprüft:	29.01.2016	Re

Projekt:

Wiederinbetriebnahme der Strecke Weil der Stadt – Calw

Planbezeichnung:

Lageplan
km 39,3+50 bis km 40,2+93

Maßstab: 1:1000

Blattnummer: ~~12~~

Erläuterung zu Anlage: 4.1.1 a

Ausgabe vom: 15.09.2017