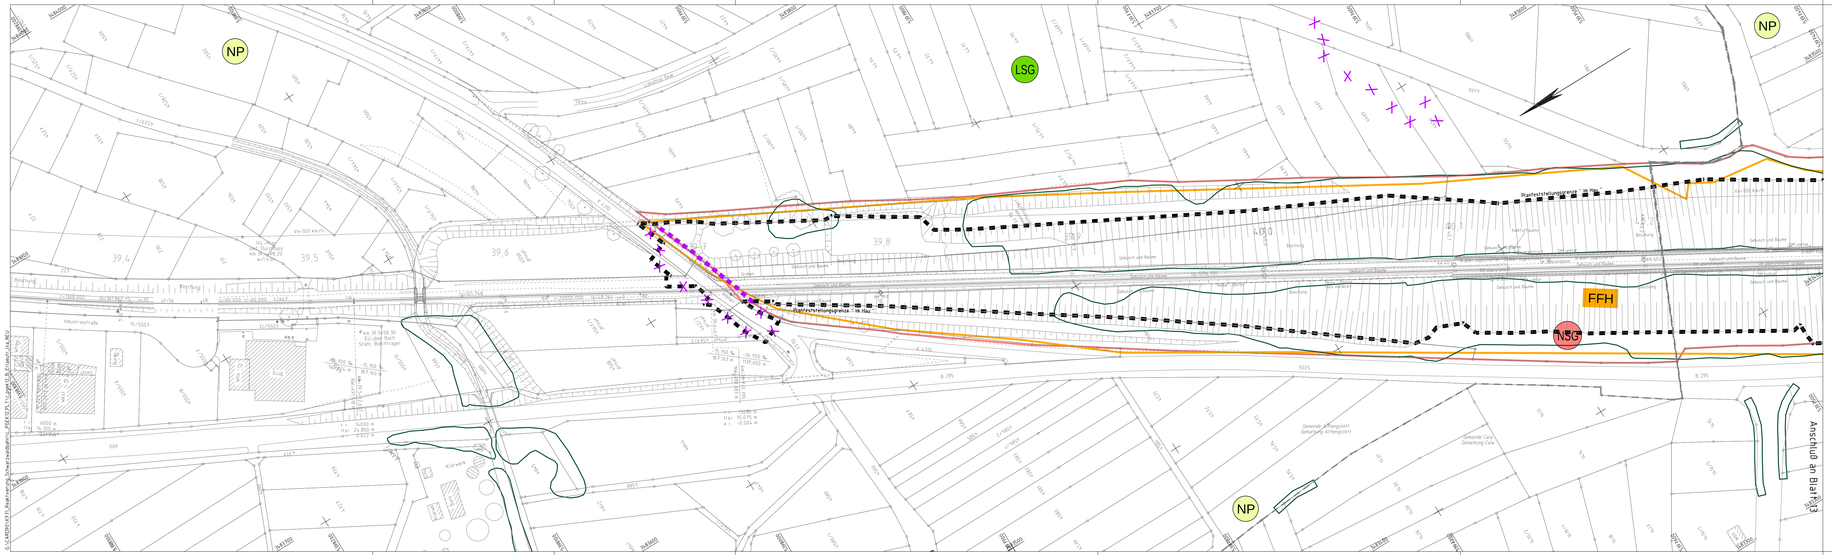

Schutzgebiete
Natur, Landschaft, Wasser

- NSG — Naturschutzgebiet
- LSG — Landschaftsschutzgebiet
- NP — Naturpark
- Biotope geschützt
- FFH — FFH-Gebiet

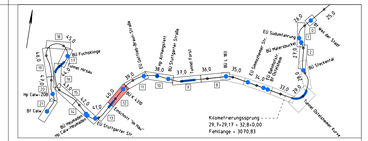

Erläuterungsblatt zum Deckblatt

Genehmigungsplanung

Index	Änderungen	Datum	Name
b	Herausnahme Änderung BÜ km 39,7+10 aus Verfahren	12.11.2021	Re/HS
a	– bleibt frei –		

bearbeitet im Auftrag

LANDKREIS CALW

Landratsamt Calw
Vogteistraße 42 – 46
75365 Calw

29.01.2016 12.11.2021
Datum

Unterschrift

Planersteller

Mailänder Consult

Mailänder Consult GmbH
Marktstraße 12 • 75172 Pforzheim
T 07231/9584-0 • F 07231/9580-10

29.01.2016 12.11.2021
Datum

Unterschrift

	Datum	Name
bearbeitet:	07/2015	Bu
gezeichnet:	07/2015	Bu
geprüft:	29.01.2016	Re

Projekt

Wiederinbetriebnahme der Strecke Weil der Stadt – Calw

Planbezeichnung

Bestandsplan
km 39,3+50 bis km 40,2+93

Maßstab	Blattnummer	Erläuterung zu Anlage
1:1000	12	3.2.1b

Ausgabe vom