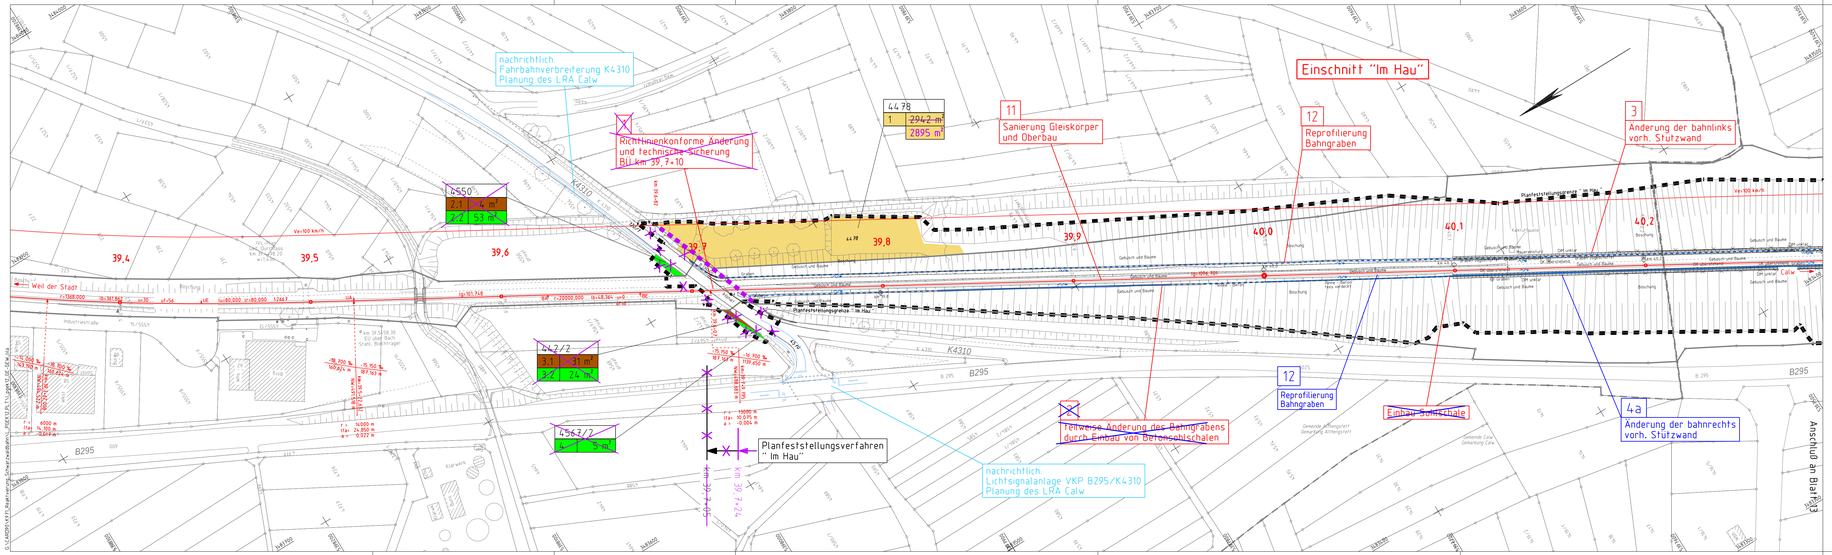

Legende

- Erwerb
- vorübergehende Inanspruchnahme
- dauernd zu belastende Fläche
- 120/1 Flurstücksnummer; 2 149 m² Lfd. Nr. im Grunderwerbsverz. / Flächenbedarf
- Planfeststellungsgrenze
- Bahngrundstücksgrenze

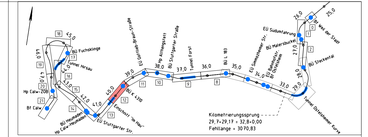

Erläuterungsblatt zum Deckblatt

Genehmigungsplanung

Index	Änderungen	Datum	Name
b	Herausnahme Änderung BÜ km 39,7+10 aus Verfahren	12.11.2021	Re/HS
a	Betonsohlschalen entfallen, Übernetzung Stützwand bahnrechts	09.07.2018	Re/HS

bearbeitet im Auftrag:

LANDKREIS CALW

Landratsamt Calw
Abteilung S-Bahn und ÖPNV
Vogteistraße 42 - 46
75365 Calw
~~29.01.2016 09.07.2018~~ 12.11.2021
Datum Unterschrift

Planersteller:

Mailänder Consult

Mailänder Consult GmbH
Pforzheimer Straße 19 • P 6133 Karlsruhe
T 0721 93280-10 • F 0721 93280-10

~~29.01.2016 09.07.2018~~ 12.11.2021
Datum Unterschrift

	Datum	Name
bearbeitet:	07/2015	Bu
gezeichnet:	07/2015	Bu
geprüft:	29.01.2016	Re

Projekt:

Wiederinbetriebnahme der Strecke Weil der Stadt – Calw

Planbezeichnung:

Lageplan Grunderwerb
km 39,3+50 bis km 40,2+93

Maßstab: 1:1000 | Blattnummer: ~~12~~ | Erläuterung zu Anlage: 5.1.1a+b

Ausgabe vom 15.09.2017