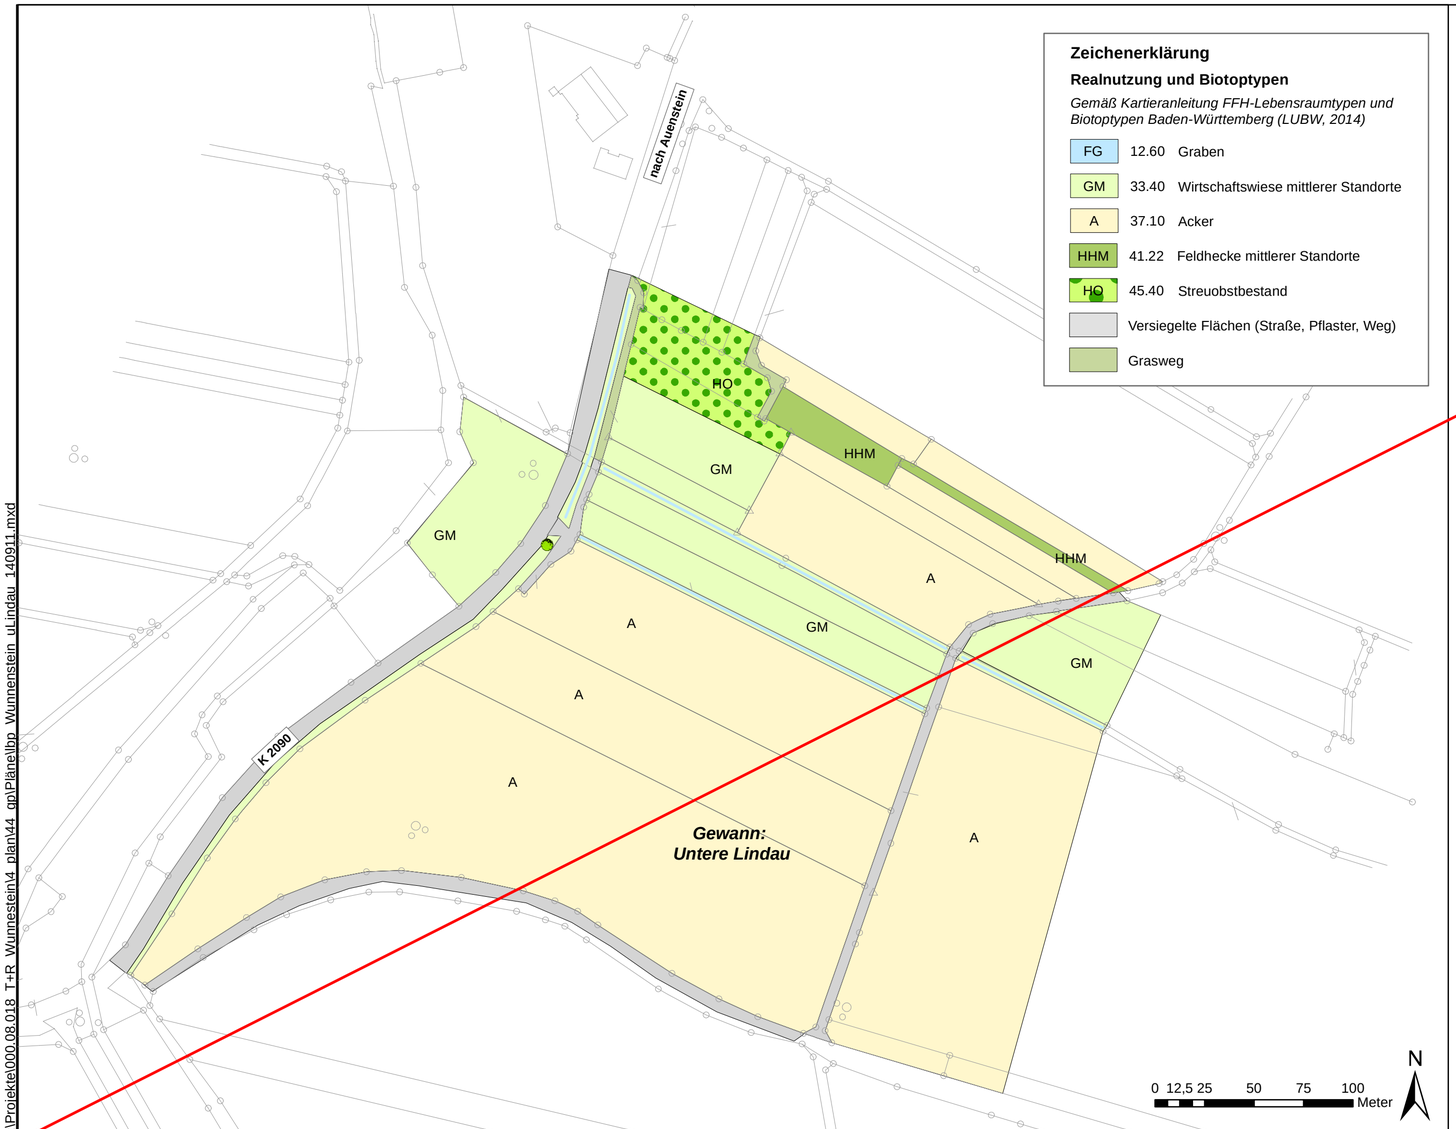

R:\Projekte\000.08.018_T+R_Wunnestein\4_plan\44_gp\Pläne\lbp_Wunnenstein_uLindau_140911.mxd

Zeichenerklärung

Realnutzung und Biotoptypen

Gemäß Kartieranleitung FFH-Lebensraumtypen und Biotoptypen Baden-Württemberg (LUBW, 2014)

FG	12.60	Graben
GM	33.40	Wirtschaftswiese mittlerer Standorte
A	37.10	Acker
HHM	41.22	Feldhecke mittlerer Standorte
HO	45.40	Streuobstbestand
		Versiegelte Flächen (Straße, Pflaster, Weg)
		Grasweg

Emch+Berger

Emch+Berger GmbH
Ingenieure und Planer
Umwelt- und Landschaftsplanung

Lorenzsstraße 34 Telefon (0721) 91 37 94-0
76135 Karlsruhe Telefax (0721) 91 37 94-20

	Datum	Name
gezeichnet	09/14	mak
geprüft	09/14	rim
freigegeben		

Straßenbauverwaltung
Baden-Württemberg

Regierungspräsidium Stuttgart

	Datum	Name
bearbeitet		

Nr.	Art der Änderung	Datum	Name

	von Netzknoten	nach Netzknoten	Station
Anfangsstation	6921 057		547380
Endstation		6921 001	548124

Lagesystem:	GK [X]	UTM [ ]	Stand Kataster:	2012
Höhensystem:	NN [X]	NHN [ ]	Bestandsvermessung:	2008

FESTSTELLUNGSENTWURF

Straßenbauverwaltung Baden-Württemberg

Straße: A 81

Nächster Ort: Ilsfeld

PROJIS-Nr.:

PSP-Element: V 2111.A 0081.A 01.117.02

Unterlage 19.2

Blatt-Nr. 3

LBP Bestandsplan,
Bereich Untere Lindau

Maßstab: 1:2.000

Tank- und Rastanlage
A 81 Wunnenstein-West

Aufgestellt:
Regierungspräsidium Stuttgart
Abt. 4 Straßenwesen und Verkehr
Ref. 44 Planung

Stuttgart, den

Unterlage wird ersetzt durch Unterlage 19.2, Blatt 3a