EnBW Regional AG Kriegsbergstraße 32 70174 Stuttgart **1:250**	**Planauskunft** GIS Portal Bestandsplan EnBW	N	Bearbeiter: Kärcher Datum: 21.02.2013 Uhrzeit: 08:03

5405004

3513265

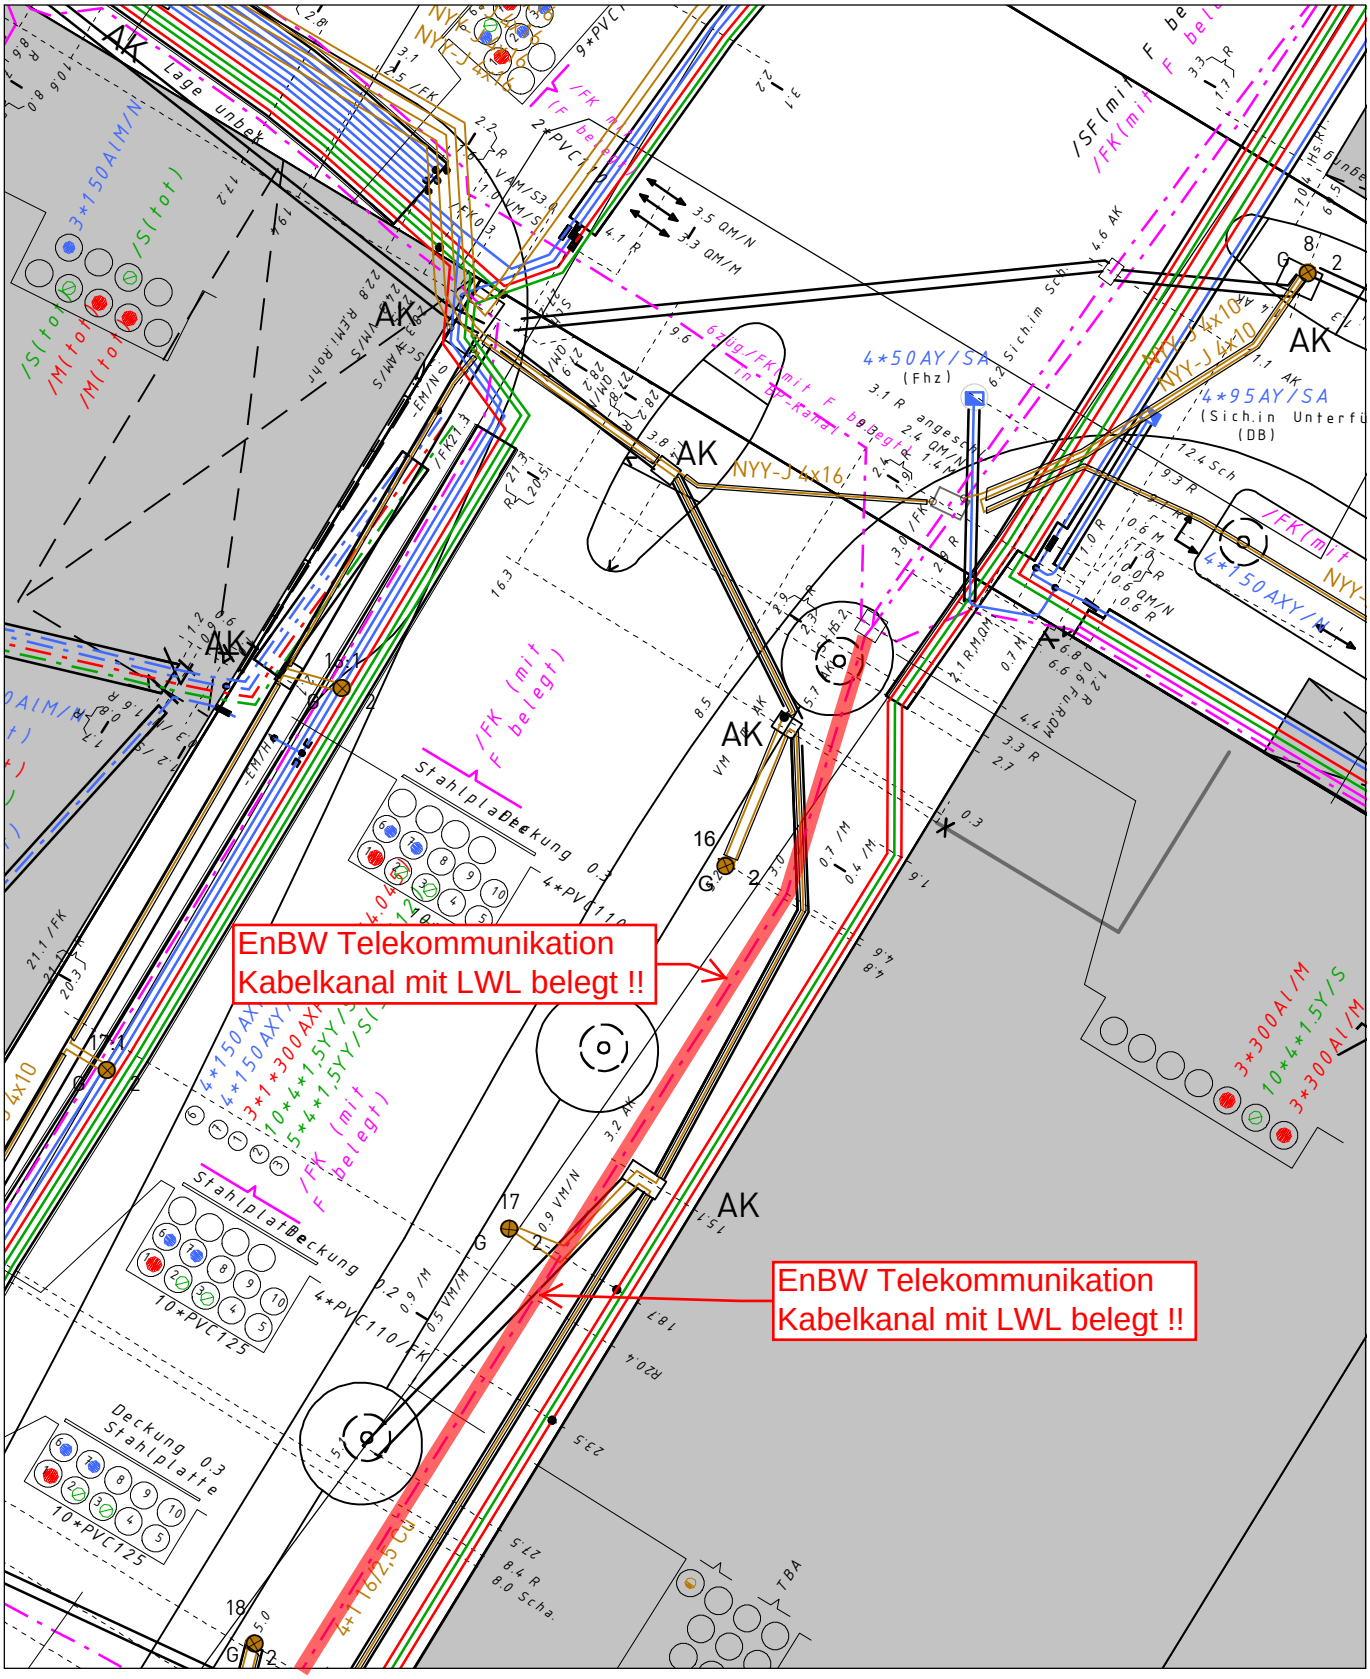

3513220

5404949

Maßstab: 1:250 0 2,5 5 7,5 Meter

Dieser Auszug wurde mit einem Internet-Browser erzeugt.
EnBW Regional AG